

LOC	DIST	REVISIONS					
		P	LTR	DESCRIPTION	DATE	DWN	APVD
AD	00		G	REVISED PER ECO-14-000068	23APR2014	NK	MM

- 1



ASSEMBLY MAY BE BROKEN TO THE DESIRED NUMBER OF POSITIONS.
- 2

THE NOTED DIMENSIONS APPLY AT THE INTERSECTION OF THE POST AND HOUSING
- 3

POINT OF MEASUREMENT FOR PLATING THICKNESS
- 4

BREAKAWAY NOTCH ANGLE CAN BE ORIENTED TO THE RIGHT (AS SHOWN) OR TO THE LEFT
- 5

OBSOLETE PARTS: OBSOLETE CIS STREAMLINING PER D.RENAUD/D.SINISI

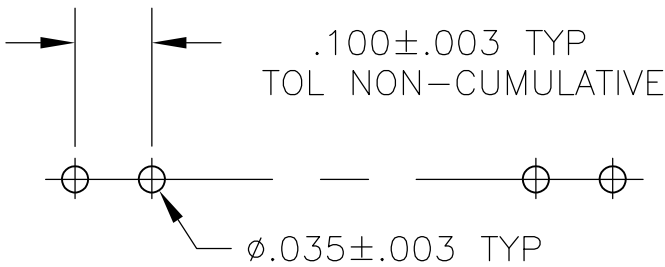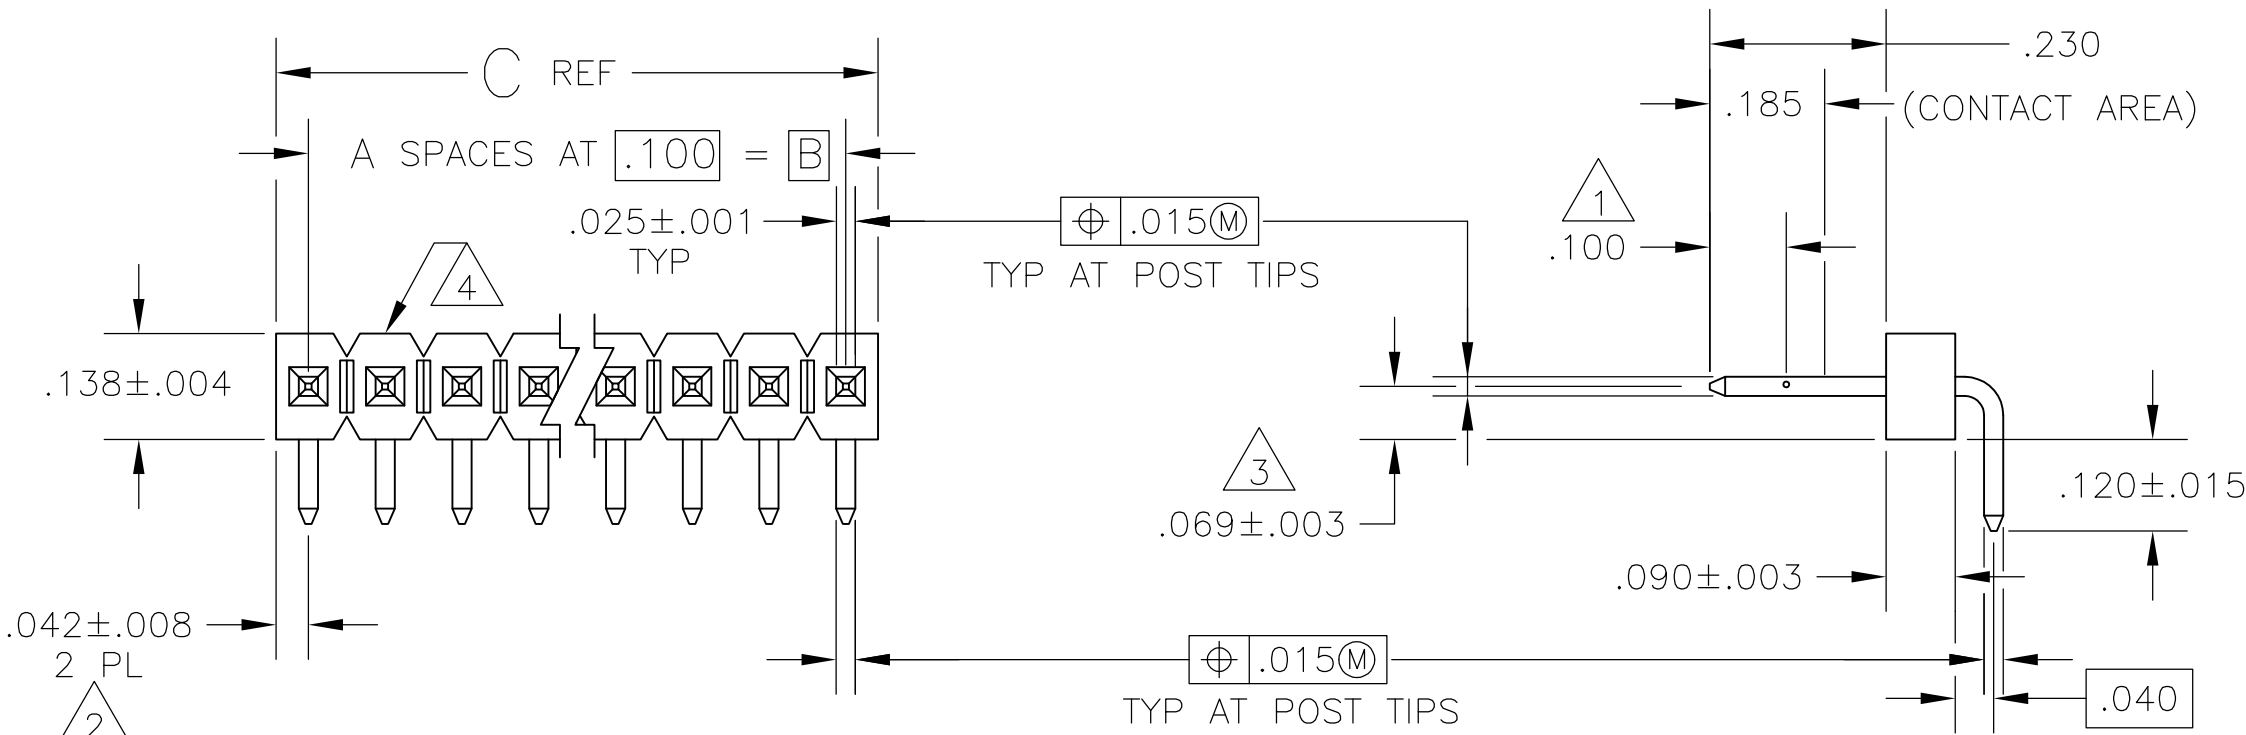

RECOMMENDED HOLE LAYOUT

5 OBSOLETE	3.984	3.900	39	40	4-103148-0
	3.884	3.800	38	39	~~3-103148-9~~
	3.784	3.700	37	38	~~3-103148-8~~
	3.684	3.600	36	37	~~3-103148-7~~
5 SUPERSEDED BY 8-146304-6	3.584	3.500	35	36	~~3-103148-6~~
5 OBSOLETE	3.484	3.400	34	35	~~3-103148-5~~
	3.384	3.300	33	34	~~3-103148-4~~
	3.284	3.200	32	33	~~3-103148-3~~
	3.184	3.100	31	32	~~3-103148-2~~
	3.084	3.000	30	31	~~3-103148-1~~
	2.984	2.900	29	30	~~3-103148-0~~
	2.884	2.800	28	29	~~2-103148-9~~
	2.784	2.700	27	28	~~2-103148-8~~
5 SUPERSEDED BY 7-146304-5	2.684	2.600	26	27	~~2-103148-7~~
	2.584	2.500	25	26	~~2-103148-6~~
	2.484	2.400	24	25	~~2-103148-5~~
	2.384	2.300	23	24	~~2-103148-4~~
	2.284	2.200	22	23	~~2-103148-3~~
	2.184	2.100	21	22	~~2-103148-2~~
	2.084	2.000	20	21	~~2-103148-1~~
	1.984	1.900	19	20	~~2-103148-0~~
5 OBSOLETE	1.884	1.800	18	19	~~1-103148-9~~
	1.784	1.700	17	18	~~1-103148-8~~
	1.684	1.600	16	17	~~1-103148-7~~
	1.584	1.500	15	16	~~1-103148-6~~
5 OBSOLETE	1.484	1.400	14	15	~~1-103148-5~~
	1.384	1.300	13	14	~~1-103148-4~~
	1.284	1.200	12	13	~~1-103148-3~~
5 SUPERSEDED BY 6-146304-2	1.184	1.100	11	12	~~1-103148-2~~
5 OBSOLETE	1.084	1.000	10	11	~~1-103148-1~~
	.984	.900	9	10	~~1-103148-0~~
5 SUPERSEDED BY 5-146304-9	.884	.800	8	9	~~103148-9~~
5 OBSOLETE	.784	.700	7	8	~~103148-8~~
	.684	.600	6	7	~~103148-7~~
	.584	.500	5	6	~~103148-6~~
5 OBSOLETE	.484	.400	4	5	~~103148-5~~
	.384	.300	3	4	~~103148-4~~
	.284	.200	2	3	~~103148-3~~
5 OBSOLETE	.184	.100	1	2	~~103148-2~~
	.084	—	—	1	~~103148-1~~
	C	B	A	NO OF POSN	PART NUMBER

THIS DRAWING IS A CONTROLLED DOCUMENT.			DWN H MOLL		23OCT87		TE Connectivity								
DIMENSIONS: INCHES			CHK T. CLARK		23OCT87										
			TOLERANCES UNLESS OTHERWISE SPECIFIED:			APVD T. CLARK		29OCT87		NAME HEADER ASSY, MOD II, BREAKAWAY, SINGLE ROW, .100CL, RIGHT ANGLE, WITH .025 SQ POSTS					
			0 PLC ± - 1 PLC ± - 2 PLC ± - 3 PLC ± .005 4 PLC ± - ANGLES ± ±			PRODUCT SPEC —									
			—			APPLICATION SPEC —									
MATERIAL HOUSING: FLAME RETARDANT THERMOPLASTIC; COLOR-BLACK POSTS: COPPER ALLOY			FINISH : POSTS .000030 GOLD ON CONTACT AREA, .000100-.000200 MATTE TIN-LEAD ON SOLDER TAIL, ALL OVER .000050 NICKEL			WEIGHT —		SIZE A2		CAGE CODE 00779		DRAWING NO C-103148		RESTRICTED TO —	
CUSTOMER DRAWING								SCALE 4:1		SHEET 1 of 1		REV G			

Компания «Океан Электроники» предлагает заключение долгосрочных отношений при поставках импортных электронных компонентов на взаимовыгодных условиях!

Наши преимущества:

- Поставка оригинальных импортных электронных компонентов напрямую с производств Америки, Европы и Азии, а так же с крупнейших складов мира;
- Широкая линейка поставок активных и пассивных импортных электронных компонентов (более 30 млн. наименований);
- Поставка сложных, дефицитных, либо снятых с производства позиций;
- Оперативные сроки поставки под заказ (от 5 рабочих дней);
- Экспресс доставка в любую точку России;
- Помощь Конструкторского Отдела и консультации квалифицированных инженеров;
- Техническая поддержка проекта, помощь в подборе аналогов, поставка прототипов;
- Поставка электронных компонентов под контролем ВП;
- Система менеджмента качества сертифицирована по Международному стандарту ISO 9001;
- При необходимости вся продукция военного и аэрокосмического назначения проходит испытания и сертификацию в лаборатории (по согласованию с заказчиком);
- Поставка специализированных компонентов военного и аэрокосмического уровня качества (Xilinx, Altera, Analog Devices, Intersil, Interpoint, Microsemi, Actel, Aeroflex, Peregrine, VPT, Syfer, Eurofarad, Texas Instruments, MS Kennedy, Miteq, Cobham, E2V, MA-COM, Hittite, Mini-Circuits, General Dynamics и др.);

Компания «Океан Электроники» является официальным дистрибьютором и эксклюзивным представителем в России одного из крупнейших производителей разъемов военного и аэрокосмического назначения «JONHON», а так же официальным дистрибьютором и эксклюзивным представителем в России производителя высокотехнологичных и надежных решений для передачи СВЧ сигналов «FORSTAR».



JONHON

«JONHON» (основан в 1970 г.)

Разъемы специального, военного и аэрокосмического назначения:

(Применяются в военной, авиационной, аэрокосмической, морской, железнодорожной, горно- и нефтедобывающей отраслях промышленности)

«FORSTAR» (основан в 1998 г.)

ВЧ соединители, коаксиальные кабели,
кабельные сборки и микроволновые компоненты:

(Применяются в телекоммуникациях гражданского и специального назначения, в средствах связи, РЛС, а так же военной, авиационной и аэрокосмической отраслях промышленности).



Телефон: 8 (812) 309-75-97 (многоканальный)

Факс: 8 (812) 320-03-32

Электронная почта: ocean@oceanchips.ru

Web: <http://oceanchips.ru/>

Адрес: 198099, г. Санкт-Петербург, ул. Калинина, д. 2, корп. 4, лит. А