


MARKED UP  
 PRINT  
 K. WRIGHT  
 5/8/03

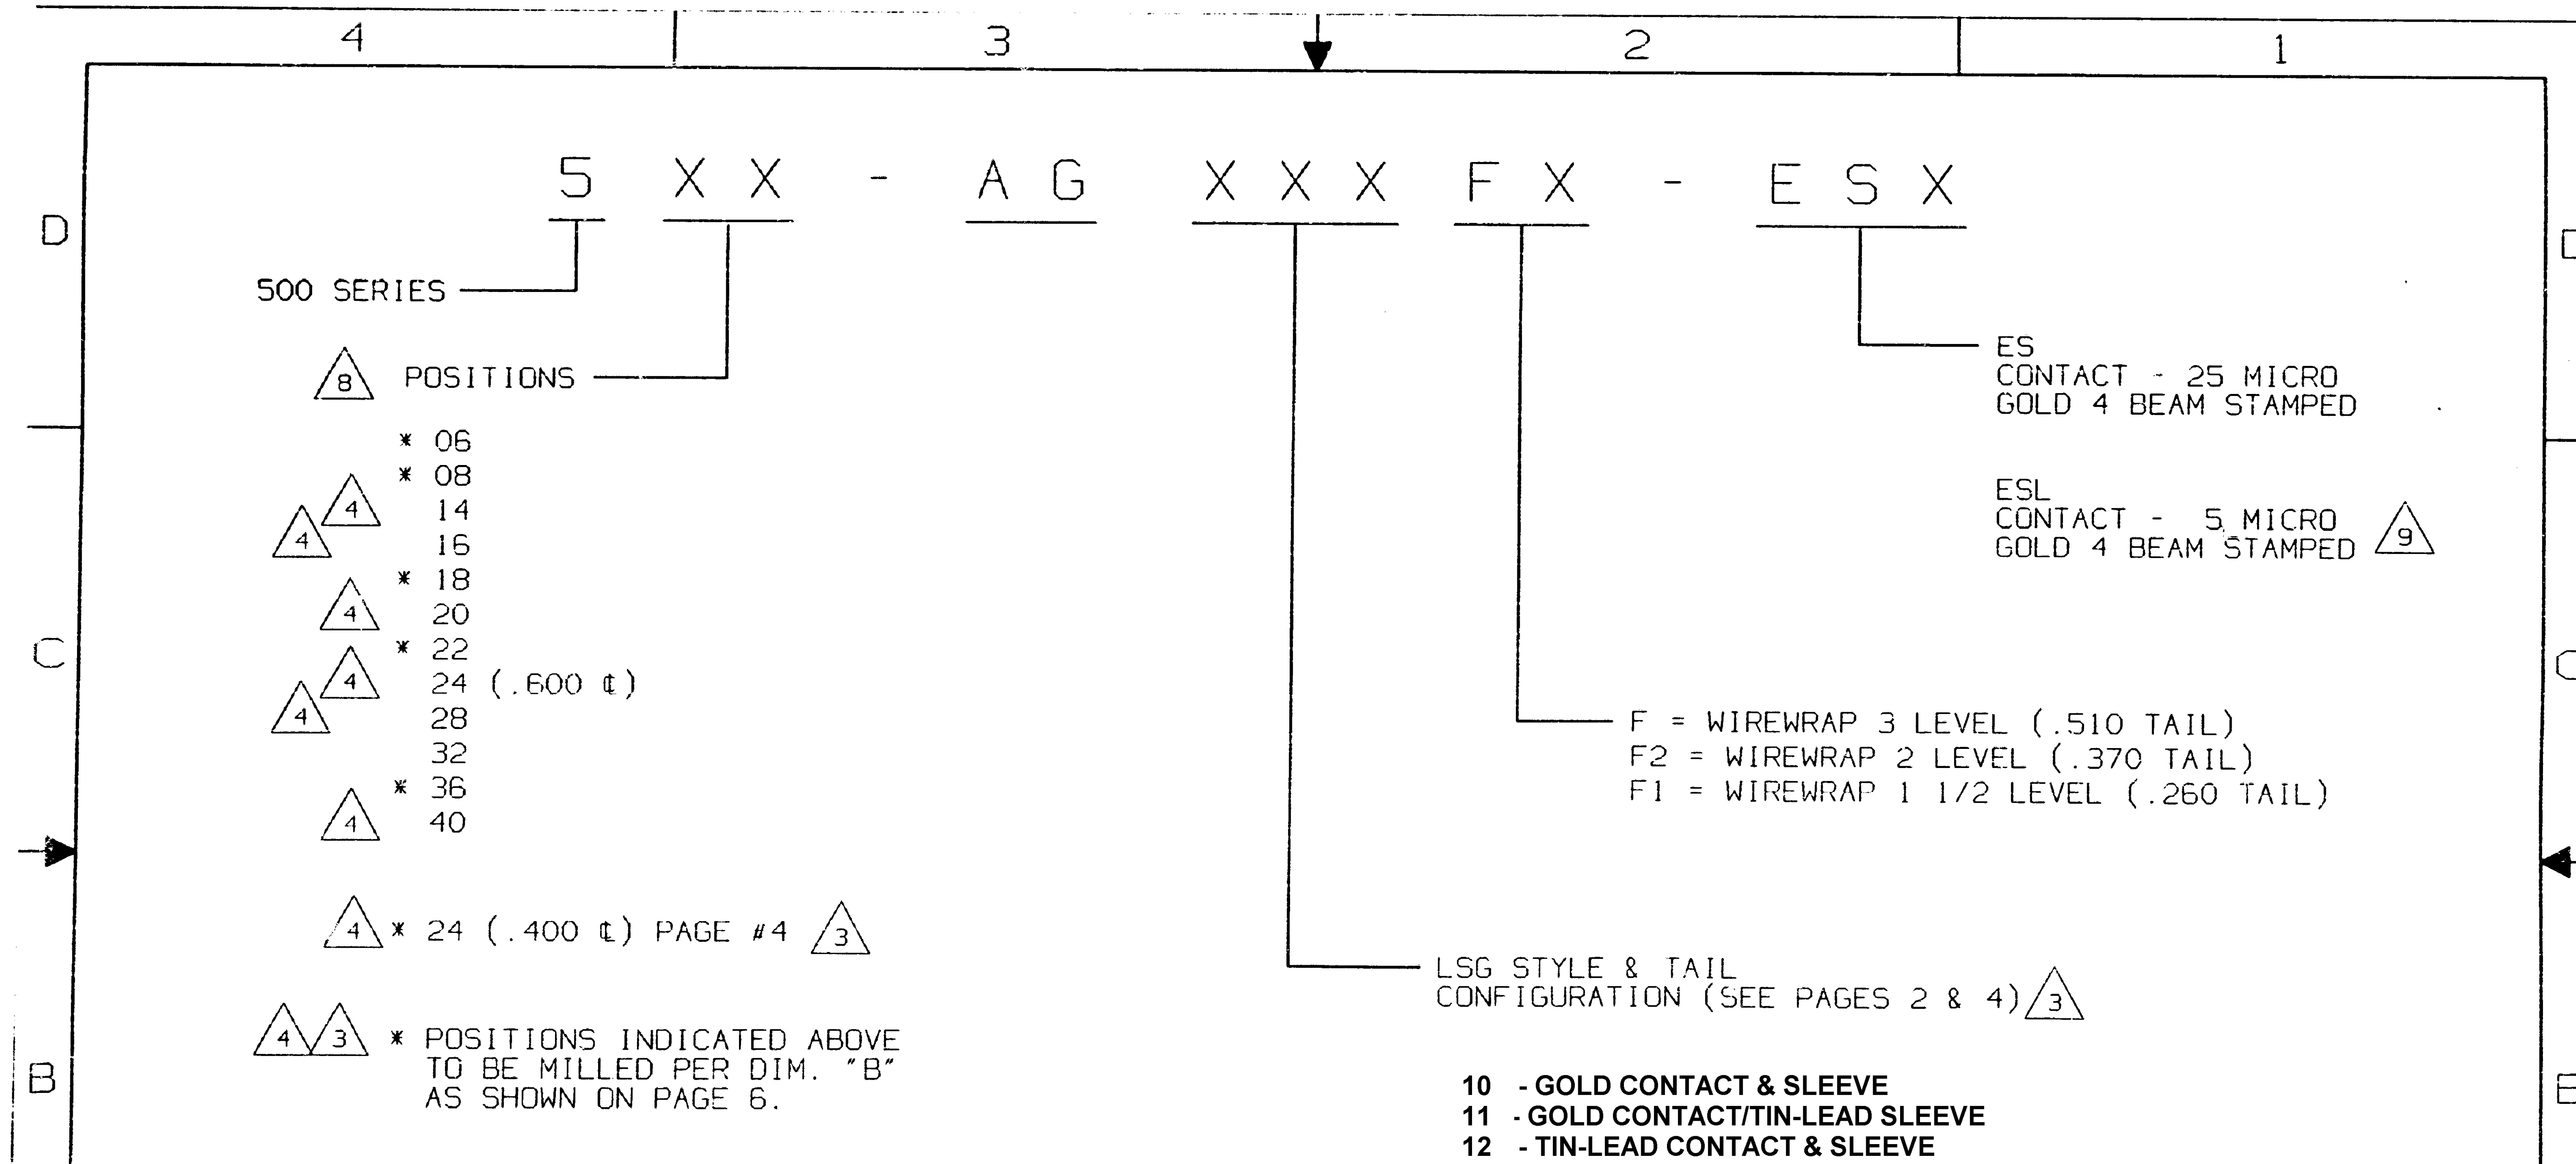


THIS IS A C.A.D. GENERATED DRAWING.  
 DO NOT MAKE MANUAL REVISIONS TO MASTER.

REV	REVISIONS
1	REVISED & REDRAWN CO#C296-37 9-8-10-87 PP'D: AJC 8-27-87
2	REVISED CO#C471-87 3-11-13-87 PP'D: AJC 11-23-87
3	REVISED CO#73-90 5-2-22-90 PP'D: RES 2-25-90
4	REVISED CO#217-90 9-9-13-91 PP'D: ojc 4-2-90
5	REVISED CO#778-91 9-13-91 PP'D: RES 9-17-91
6	REVISED CO#1420-92 1-12-28-92 PP'D: CP
7	REVISED & REDRAWN CO#256-94 KIRCORIAN 9-5-95 PP'D: D.D. 9-25-95
8	REVISED CO# 744-95 5-10-20-95 PP'D: DO'NEILL 10/24/95
9	REVISED CO# 398-96 D. 7-16-96 PP'D: O'Neill 7/16/96

UNLESS OTHERWISE SPECIFIED DIMENSIONS ARE IN INCHES DO NOT SCALE PRINT			ORIGINAL DATE OF DRAWING: 8-10-87
FILE NAME:	DIRECTORY:	PROJECT:	DRANN: D.SANTOS
500AFS:	PNODEAS:		DATE: 8-10-87
AUGAT CONFIDENTIAL			CHECKED: REV.6 RAY-D
This document contains information which is the exclusive property of Augat Inc. Distribution, reproduction or use by others is not permitted without the expressed written			DATE: 12-23-92
			APPROVED: A.CORRIDORI
			DATE: 8-27-87
CODE IDENT. NO. 91506		DWS. SIZE B	

<b>AUGAT</b> INC.		452 JOHN DIETSCH BLVD. ATTLEBORG FALLS, MASS. 02763	
TITLE: ASSEMBLY SOCKET (.260, .370, .510 WW TAIL)			
DWC. NO. 500-AGXXXXF-ES, ESL		REV. 9	
PRODUCT CODE: 156			

MARKED UP  
 PRINT  
 K. WRIGHT  
 5/8/03

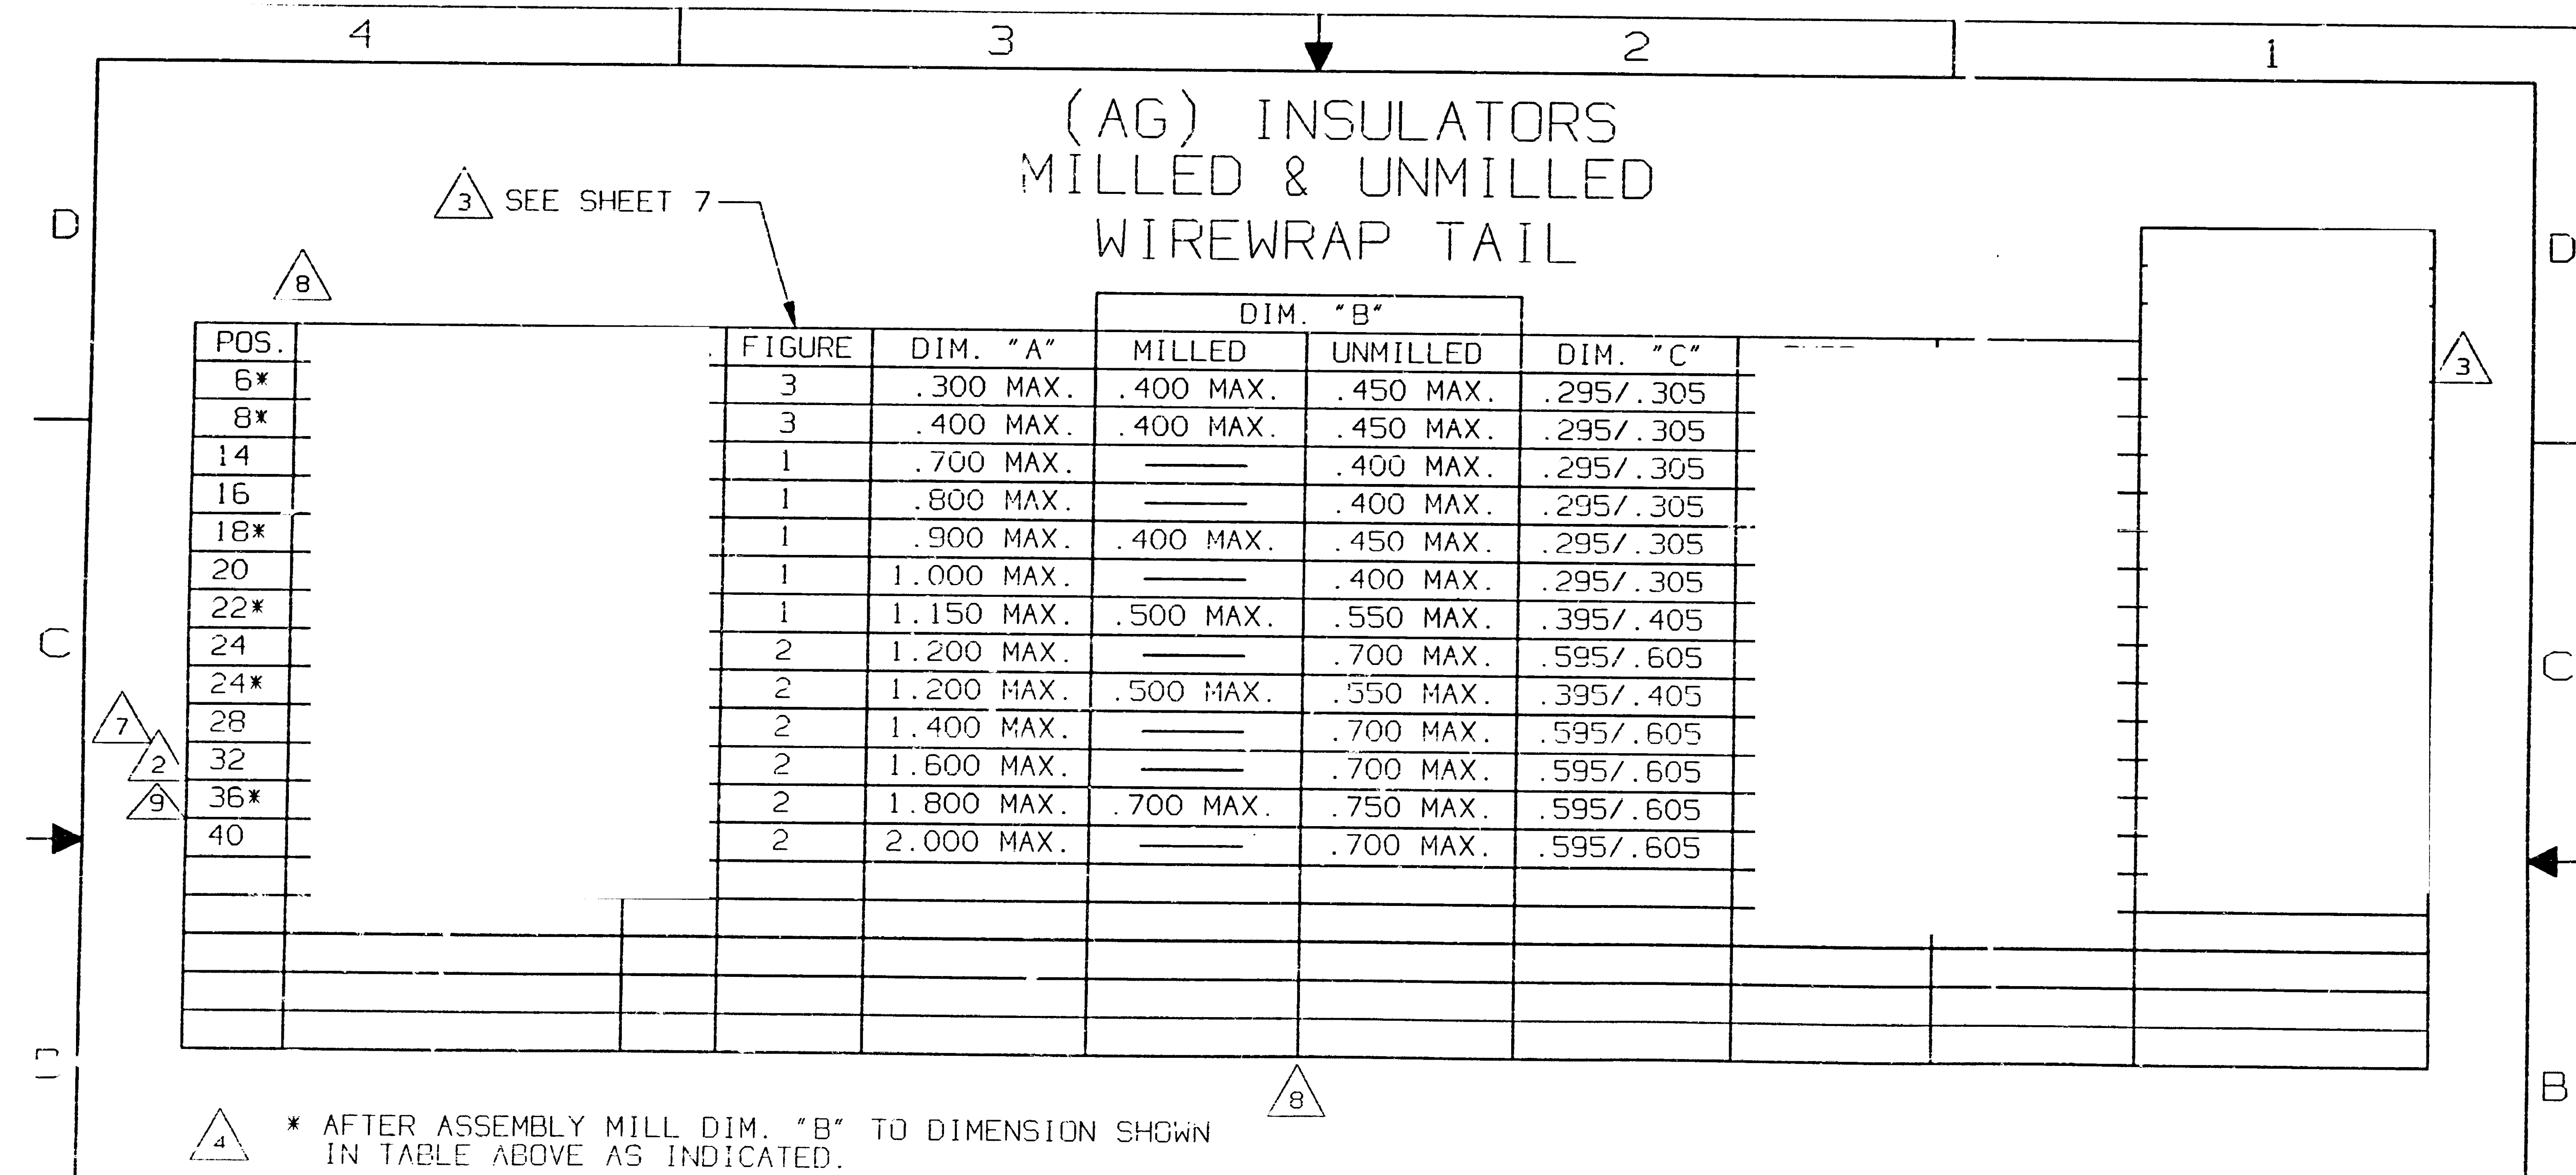

△ 4 \* AFTER ASSEMBLY MILL DIM. "B" TO DIMENSION SHOWN IN TABLE ABOVE AS INDICATED.

THIS IS A C.A.D. GENERATED DRAWING.  
 DO NOT MAKE MANUAL REVISIONS TO MASTER.

REV	SEE SHEET 1
REVISIONS	

UNLESS OTHERWISE SPECIFIED  
 DIMENSIONS ARE IN INCHES  
 DO NOT SCALE PRINT

FILE NAME: 500AGF56    DIRECTORY: PNC00EAS    PROJECT:

AUGAT CONFIDENTIAL

This document contains information which is the exclusive property of Augat Inc. Distribution, reproduction or use by others is not permitted without the expressed written consent of Augat Inc.

ORIGINAL DATE OF DRAWING: 8-10-87

DRAWN: D. SANTOS    DATE: 8-10-87

CHECKED: REV. 6 RAY-D    DATE: 12-29-92

APPROVED: A. CORRADORI    DATE: 8-27-87

CODE IDENT. NO. 91506    DWG. SIZE B


**AUGAT** INC. 452 JOHN DIETSCH BLVD. ATTLEBORO FALLS, MASS. 02763

TITLE: ASSEMBLY SOCKET (.260, .370, .510 WW TAIL)

DWG. NO. 500-AGXXXFX-ES, ESL    REV. 9

PRODUCT CODE: 156

MARKED UP  
PRINT  
K. WRIGHT  
5/8/03

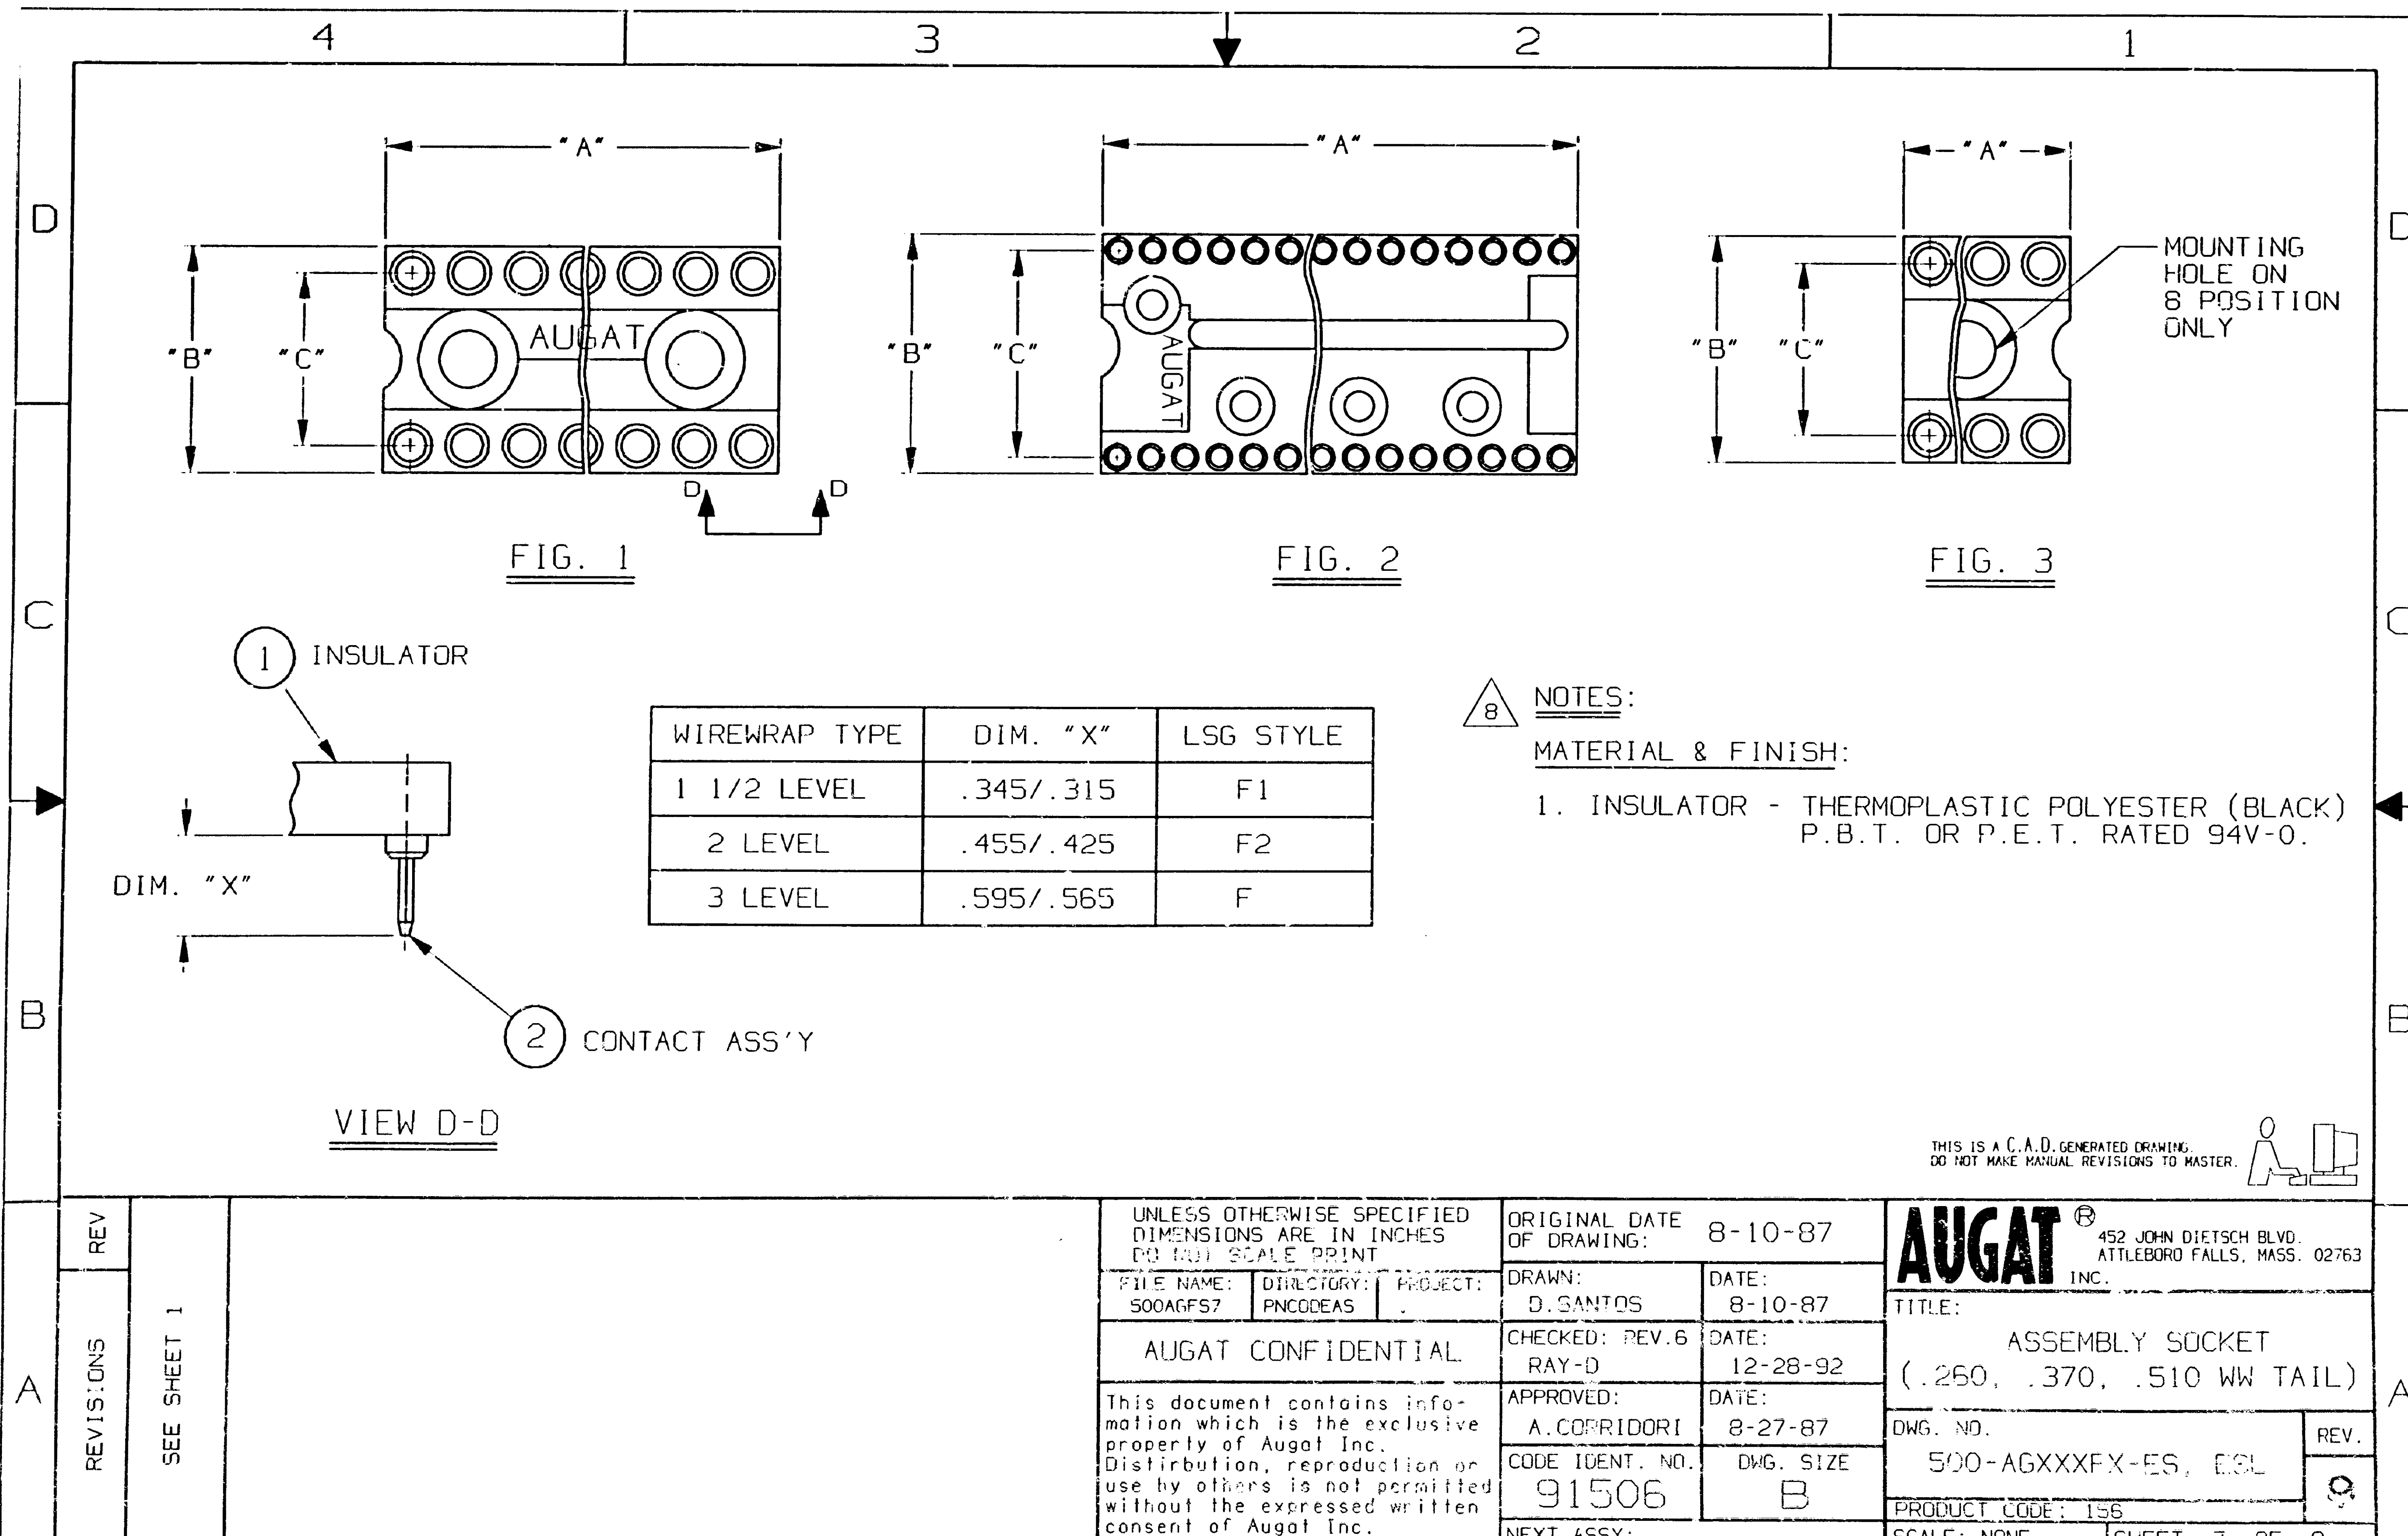

A	REV	
	REVISIONS	SEE SHEET 1

UNLESS OTHERWISE SPECIFIED DIMENSIONS ARE IN INCHES DO NOT SCALE PRINT			ORIGINAL DATE OF DRAWING: 8-10-87		<b>AUGAT</b> INC. 452 JOHN DIETSCH BLVD. ATTLEBORO FALLS, MASS. 02763
FILE NAME: 500AGFS7	DIRECTORY: PNCODEAS	PROJECT:	DRAWN: D. SANTOS	DATE: 8-10-87	
AUGAT CONFIDENTIAL			CHECKED: REV. 6 RAY-D	DATE: 12-28-92	TITLE: ASSEMBLY SOCKET (.250, .370, .510 WW TAIL)
This document contains information which is the exclusive property of Augat Inc. Distribution, reproduction or use by others is not permitted without the expressed written consent of Augat Inc.			APPROVED: A. CORRIDORI	DATE: 8-27-87	DWG. NO. 500-AGXXXX-ES, E3L
			CODE IDENT. NO. 91506	DWG. SIZE B	REV.
NEXT ASSY:			PRODUCT CODE: 156		SCALE: NONE

Компания «Океан Электроники» предлагает заключение долгосрочных отношений при поставках импортных электронных компонентов на взаимовыгодных условиях!

Наши преимущества:

- Поставка оригинальных импортных электронных компонентов напрямую с производств Америки, Европы и Азии, а так же с крупнейших складов мира;
- Широкая линейка поставок активных и пассивных импортных электронных компонентов (более 30 млн. наименований);
- Поставка сложных, дефицитных, либо снятых с производства позиций;
- Оперативные сроки поставки под заказ (от 5 рабочих дней);
- Экспресс доставка в любую точку России;
- Помощь Конструкторского Отдела и консультации квалифицированных инженеров;
- Техническая поддержка проекта, помощь в подборе аналогов, поставка прототипов;
- Поставка электронных компонентов под контролем ВП;
- Система менеджмента качества сертифицирована по Международному стандарту ISO 9001;
- При необходимости вся продукция военного и аэрокосмического назначения проходит испытания и сертификацию в лаборатории (по согласованию с заказчиком);
- Поставка специализированных компонентов военного и аэрокосмического уровня качества (Xilinx, Altera, Analog Devices, Intersil, Interpoint, Microsemi, Actel, Aeroflex, Peregrine, VPT, Syfer, Eurofarad, Texas Instruments, MS Kennedy, Miteq, Cobham, E2V, MA-COM, Hittite, Mini-Circuits, General Dynamics и др.);

Компания «Океан Электроники» является официальным дистрибьютором и эксклюзивным представителем в России одного из крупнейших производителей разъемов военного и аэрокосмического назначения «JONHON», а так же официальным дистрибьютором и эксклюзивным представителем в России производителя высокотехнологичных и надежных решений для передачи СВЧ сигналов «FORSTAR».



## JONHON

«JONHON» (основан в 1970 г.)

Разъемы специального, военного и аэрокосмического назначения:

(Применяются в военной, авиационной, аэрокосмической, морской, железнодорожной, горно- и нефтедобывающей отраслях промышленности)

«FORSTAR» (основан в 1998 г.)

ВЧ соединители, коаксиальные кабели, кабельные сборки и микроволновые компоненты:

(Применяются в телекоммуникациях гражданского и специального назначения, в средствах связи, РЛС, а так же военной, авиационной и аэрокосмической отраслях промышленности).



Телефон: 8 (812) 309-75-97 (многоканальный)

Факс: 8 (812) 320-03-32

Электронная почта: [ocean@oceanchips.ru](mailto:ocean@oceanchips.ru)

Web: <http://oceanchips.ru/>

Адрес: 198099, г. Санкт-Петербург, ул. Калинина, д. 2, корп. 4, лит. А