THIS DRAWING IS UNPUBLISHED. RELEASED FOR PUBLICATION 20
© COPYRIGHT 20 BY - ALL RIGHTS RESERVED.

REVISIONS

P	LTR	DESCRIPTION	DATE	DWN	APVD
	A	INITIAL RELEASE	08MAY2015	DL	CW
	A1	ECR-16-018055	21DEC2016	DL	CW

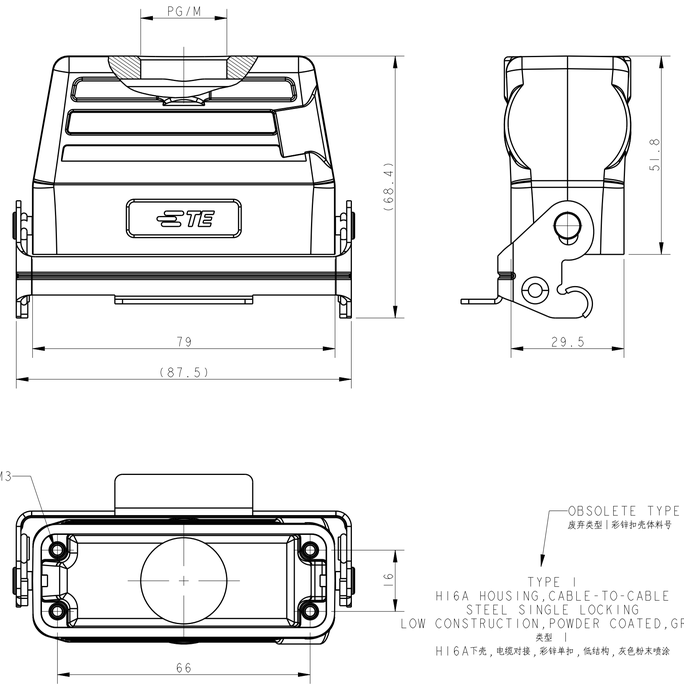

OBSOLETE TYPE 1 PN
废弃类型1彩锌扣壳体料号

TYPE 1
HI6A HOUSING,CABLE-TO-CABLE
STEEL SINGLE LOCKING
LOW CONSTRUCTION,POWDER COATED,GREY
类型 1
HI6A下壳，电缆对接，彩锌单扣，低结构，灰色粉末喷涂

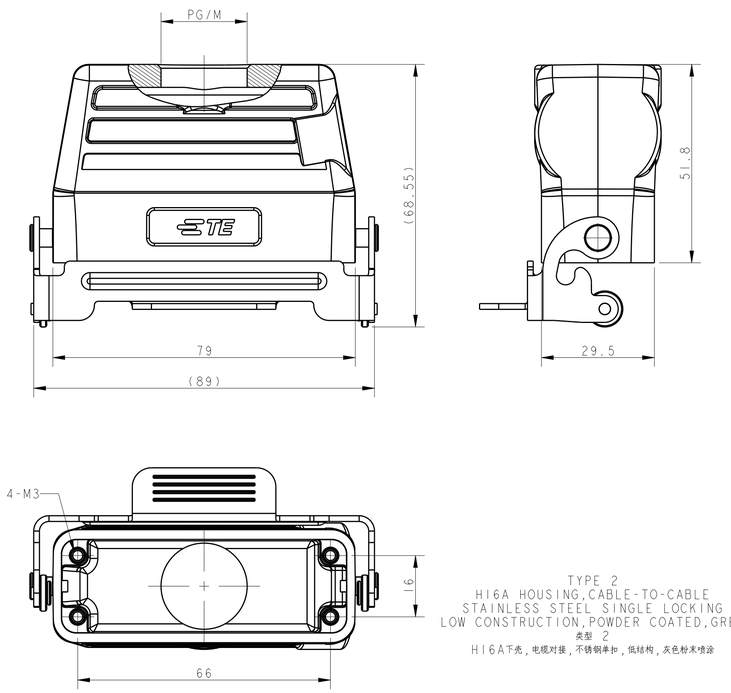

TYPE 2
HI6A HOUSING,CABLE-TO-CABLE
STAINLESS STEEL SINGLE LOCKING
LOW CONSTRUCTION,POWDER COATED,GREY
类型 2
HI6A下壳，电缆对接，不锈钢单扣，低结构，灰色粉末喷涂

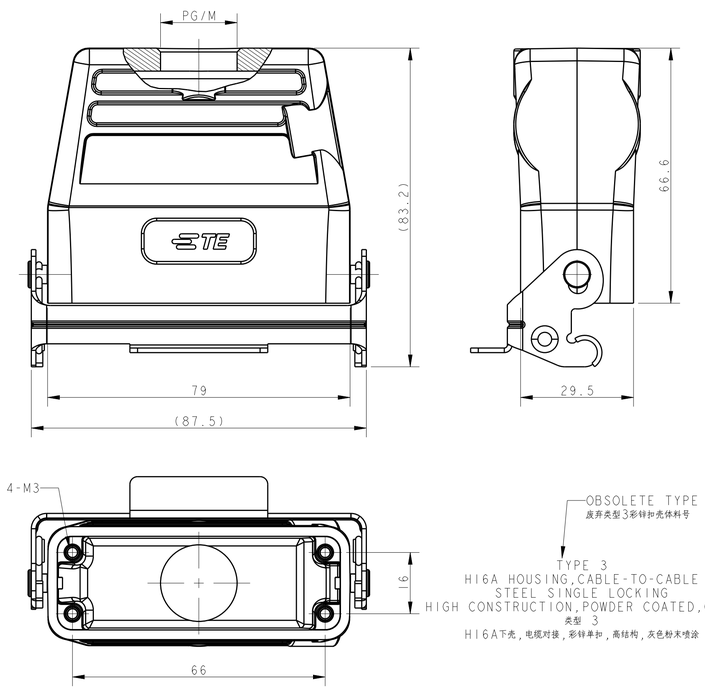

OBSOLETE TYPE 3 PN
废弃类型3彩锌扣壳体料号

TYPE 3
HI6A HOUSING,CABLE-TO-CABLE
STEEL SINGLE LOCKING
HIGH CONSTRUCTION,POWDER COATED,GREY
类型 3
HI6A下壳，电缆对接，彩锌单扣，高结构，灰色粉末喷涂

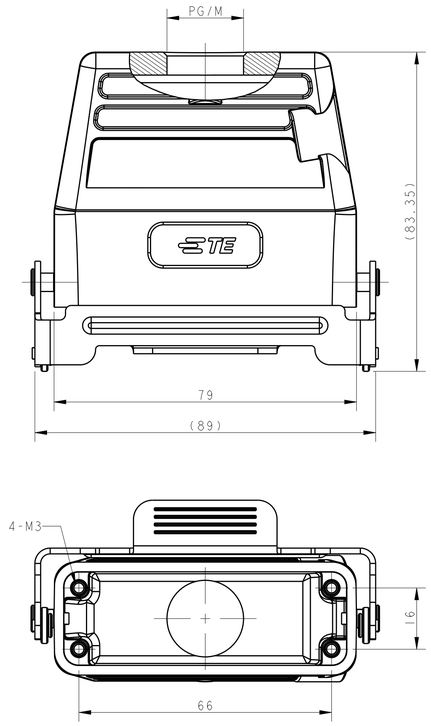

TYPE 4
HI6A HOUSING,CABLE-TO-CABLE
STAINLESS STEEL SINGLE LOCKING
HIGH CONSTRUCTION,POWDER COATED,GREY
类型 4
HI6A下壳，电缆对接，不锈钢单扣，高结构，灰色粉末喷涂

NOTES:
1. TECHNICAL CHARACTERISTICS:
BODY MATERIAL: DIE CAST ALUMINIUM ALLOY
SURFACE TREATMENT: POWDER-COATED, GRAY
DEGREE OF PROTECTION: IP65 (MATED)

注释：
1. 技术参数：
主体材料： 铝合金
表面处理： 粉末喷涂， 灰色
防护等级： IP65(配合)

PART NUMBER 料号	PART DESCRIPTION 描 述	PG/M THREAD PG/M螺纹孔	TYPE 类型
~~OBSOLETE~~ ~~TI739160116-000~~	~~HI6A-TBF-PG16~~	~~PG16~~	TYPE 1
~~OBSOLETE~~ ~~TI739160120-000~~	~~HI6A-TBF-M20~~	~~M20~~	
~~OBSOLETE~~ ~~TI739160121-000~~	~~HI6A-TBF-PG21~~	~~PG21~~	
~~OBSOLETE~~ ~~TI739160125-000~~	~~HI6A-TBF-M25~~	~~M25~~	
TI739161116-000	HI6A-TBFS-PG16	PG16	TYPE 2
TI739161120-000	HI6A-TBFS-M20	M20	
TI739161121-000	HI6A-TBFS-PG21	PG21	
TI739161125-000	HI6A-TBFS-M25	M25	
~~OBSOLETE~~ ~~TI779160116-000~~	~~HI6A-TBFH-PG16~~	~~PG16~~	TYPE 3
~~OBSOLETE~~ ~~TI779160120-000~~	~~HI6A-TBFH-M20~~	~~M20~~	
~~OBSOLETE~~ ~~TI779160121-000~~	~~HI6A-TBFH-PG21~~	~~PG21~~	
~~OBSOLETE~~ ~~TI779160125-000~~	~~HI6A-TBFH-M25~~	~~M25~~	
TI779161116-000	HI6A-TBFHS-PG16	PG16	TYPE 4
TI779161120-000	HI6A-TBFHS-M20	M20	
TI779161121-000	HI6A-TBFHS-PG21	PG21	
TI779161125-000	HI6A-TBFHS-M25	M25	

HI6A HOUSING,CABLE-TO-CABLE
STEEL SINGLE LOCKING
LOW CONSTRUCTION,POWDER COATED,GREY
HI6A下壳，电缆对接，彩锌单扣，低结构，灰色粉末喷涂

HI6A HOUSING,CABLE-TO-CABLE
STAINLESS STEEL SINGLE LOCKING
LOW CONSTRUCTION,POWDER COATED,GREY
HI6A下壳，电缆对接，不锈钢单扣，低结构，灰色粉末喷涂

HI6A HOUSING,CABLE-TO-CABLE
STEEL SINGLE LOCKING
HIGH CONSTRUCTION,POWDER COATED,GREY
HI6A下壳，电缆对接，彩锌单扣，高结构，灰色粉末喷涂

HI6A HOUSING,CABLE-TO-CABLE
STAINLESS STEEL SINGLE LOCKING
HIGH CONSTRUCTION,POWDER COATED,GREY
HI6A下壳，电缆对接，不锈钢单扣，高结构，灰色粉末喷涂

THIS DRAWING IS A CONTROLLED DOCUMENT.

DIMENSIONS: mm
TOLERANCES UNLESS OTHERWISE SPECIFIED:
0 PLC ±
1 PLC ±
2 PLC ±
3 PLC ±
4 PLC ±
ANGLES ±
MATERIAL -
FINISH -

DWN DAVID LI 08MAY2015
CHK CHRIS WANG 08MAY2015
APVD XU XIANG 08MAY2015
PRODUCT SPEC 108-137010
APPLICATION SPEC 114-137010
WEIGHT -

TE Connectivity

NAME HI6A-TBF*/TBFH*-PG/M

SIZE	CAGE CODE	DRAWING NO	RESTRICTED TO
A1	-	C-TI7X916XXXX000	-

CUSTOMER DRAWING | SCALE 5:4 | SHEET 1 OF 1 | REV A1

OCEAN CHIPS
Океан Электроники
Поставка электронных компонентов

Компания «Океан Электроники» предлагает заключение долгосрочных отношений при поставках импортных электронных компонентов на взаимовыгодных условиях!

Наши преимущества:

- Поставка оригинальных импортных электронных компонентов напрямую с производств Америки, Европы и Азии, а так же с крупнейших складов мира;
- Широкая линейка поставок активных и пассивных импортных электронных компонентов (более 30 млн. наименований);
- Поставка сложных, дефицитных, либо снятых с производства позиций;
- Оперативные сроки поставки под заказ (от 5 рабочих дней);
- Экспресс доставка в любую точку России;
- Помощь Конструкторского Отдела и консультации квалифицированных инженеров;
- Техническая поддержка проекта, помощь в подборе аналогов, поставка прототипов;
- Поставка электронных компонентов под контролем ВП;
- Система менеджмента качества сертифицирована по Международному стандарту ISO 9001;
- При необходимости вся продукция военного и аэрокосмического назначения проходит испытания и сертификацию в лаборатории (по согласованию с заказчиком);
- Поставка специализированных компонентов военного и аэрокосмического уровня качества (Xilinx, Altera, Analog Devices, Intersil, Interpoint, Microsemi, Actel, Aeroflex, Peregrine, VPT, Syfer, Eurofarad, Texas Instruments, MS Kennedy, Miteq, Cobham, E2V, MA-COM, Hittite, Mini-Circuits, General Dynamics и др.);

Компания «Океан Электроники» является официальным дистрибьютором и эксклюзивным представителем в России одного из крупнейших производителей разъемов военного и аэрокосмического назначения «**JONHON**», а так же официальным дистрибьютором и эксклюзивным представителем в России производителя высокотехнологичных и надежных решений для передачи СВЧ сигналов «**FORSTAR**».

AVIC JONHON

«JONHON» (основан в 1970 г.)

Разъемы специального, военного и аэрокосмического назначения:

(Применяются в военной, авиационной, аэрокосмической, морской, железнодорожной, горно- и нефтедобывающей отраслях промышленности)

«FORSTAR» (основан в 1998 г.)

ВЧ соединители, коаксиальные кабели, кабельные сборки и микроволновые компоненты:

(Применяются в телекоммуникациях гражданского и специального назначения, в средствах связи, РЛС, а так же военной, авиационной и аэрокосмической отраслях промышленности).

FORSTAR®

Телефон: 8 (812) 309-75-97 (многоканальный)
Факс: 8 (812) 320-03-32
Электронная почта: ocean@oceanchips.ru
Web: http://oceanchips.ru/
Адрес: 198099, г. Санкт-Петербург, ул. Калинина, д. 2, корп. 4, лит. А