DO NOT SCALE PRINT

REV.

DWG. NO. 1-1437507-0




NOTES:

1. MATERIAL AND FINISH:
   INSULATOR ——— THERMOPLASTIC POLYESTER UL RATED 94V-0; COLOR-BLACK
   (G) CONTACT ——— PHOSPHOR BRONZE, GOLD OVER NICKEL PLATE
   (GT) CONTACT ——— PHOSPHOR BRONZE, TIN PLATE.

2. OBSOLETE PARTS: OBSOLETE CIS STREAMLINING PER D.RENAUD/D.SINISI

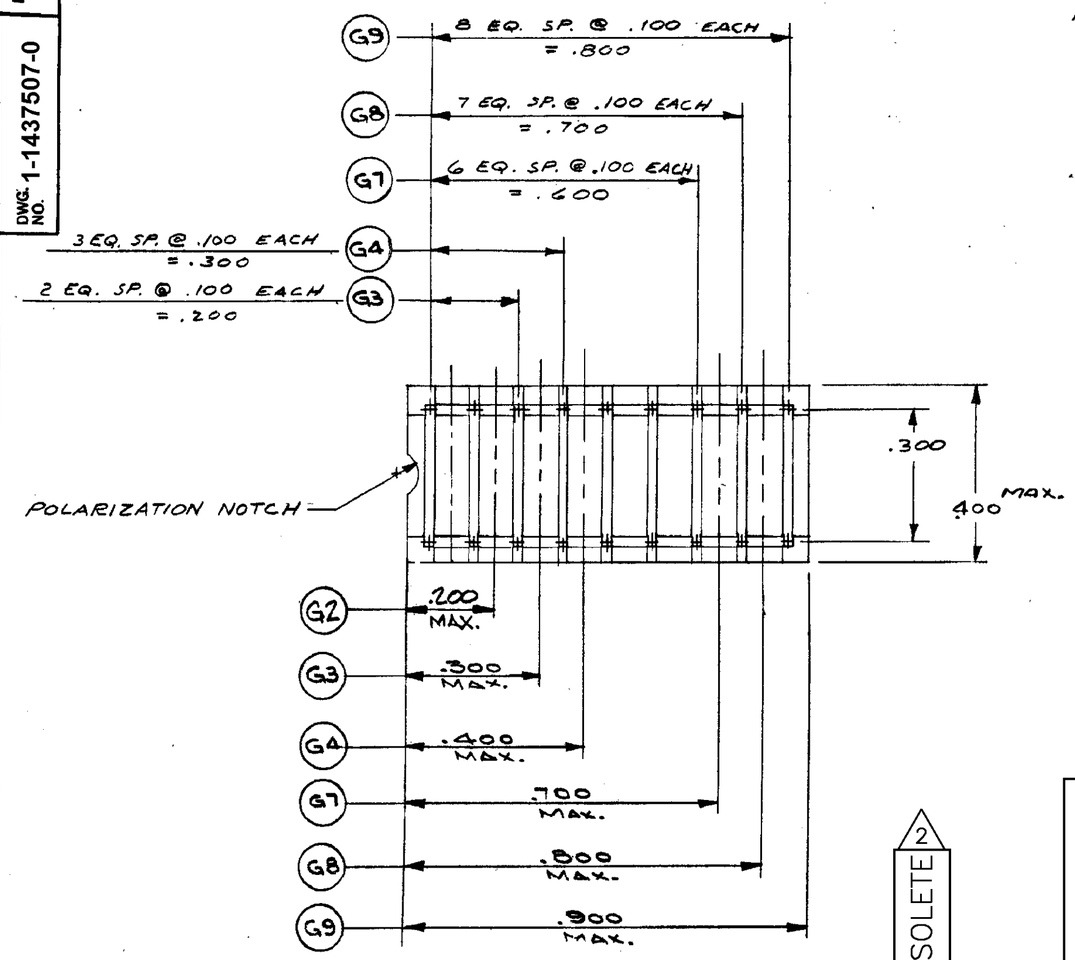


| | | | | | | | | | | | | | | | | | | |
|---|---|---|---|---|---|---|---|---|---|---|---|---|---|---|---|---|---|---|
| | N/A | ~~1-1437507-2~~ OBSOLETE 2 | 1-1437507-1 | N/A | ~~3-1437506-2~~ SUP BY 2-1437507-1 | 2-1437507-0 | ~~1-1437507-8~~ OBSOLETE 2 | 1-1437507-6 | ~~1-1437507-4~~ OBSOLETE | 1-1437507-0 | 2-1437507-1 | 1-1437507-9 | 1-1437507-7 | 1-1437507-5 | 1-1437507-3 | — | PART NO.S | |
| | 9 | 8 | 7 | | | | | | | | | | | | | | SHORTING PIN | 1 |
| | | | | 2 | 9 | 8 | 7 | 4 | 3 | | | | | | | | SHORTING PIN | 1 |
| | | | | 1 | | | | | | 1 | | | | | | | INSULATOR | 7 |
| | 1 | | | | 1 | | | | | | 1 | | | | | | INSULATOR | 6 |
| | | 1 | | | | 1 | | | | | | 1 | | | | | INSULATOR | 5 |
| | | | 1 | | | | 1 | | | | | | 1 | | | | INSULATOR | 4 |
| | | | | | | | | 1 | | | | | | 1 | | | INSULATOR | 3 |
| | | | | | | | | | 1 | | | | | | 1 | | INSULATOR | 2 |
| | | | | | | | | | | 2 | 9 | 8 | 7 | 4 | 3 | | SHORTING PIN | 1 |
| | G25 | G24 | G23 | G2T | G9T | G8T | G7T | G4T | G3T | G2 | G9 | G8 | G7 | G4 | G3 | | DESCRIPTION | ITEM NO. |
| | QUANTITY | | | | | | | | | QUANTITY | | | | | | | | |

| LTR | REVISION RECORD | DR | CHK | DATE |
|---|---|---|---|---|
| A1 | REVISED PER ECO-11-005140 | RK | HMR | 21MAR11 |

UNLESS OTHERWISE SPECIFIED DIMENSIONS ARE IN INCHES
TOLERANCES ON
FRACTIONS DECIMALS ANGLES
REF

MATERIAL: —

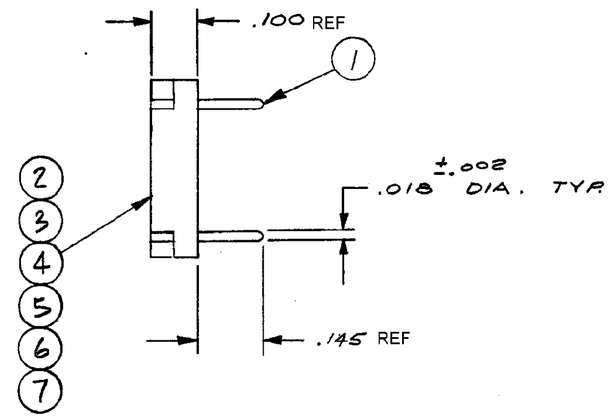FINISH: —

ORIGINAL DATE OF DRAWING: 4-4-73

DRAWN: RJS — DATE: 4-4-74

CHECKED: R.J.H. — DATE: 4-5-74

APPROVED: R.J.H. — DATE: 4-5-74

CODE IDENT. NO. 91506 — DWG. SIZE C

NEXT ASSY.

TE Connectivity

TITLE: PROGRAMMING PLUG

DWG. NO. 1-1437507-0 — REV. A1

SCALE: 4X1 — SHEET 1 OF 1

CUSTOMER DWG.

# OCEAN CHIPS
## Океан Электроники
### Поставка электронных компонентов

Компания «Океан Электроники» предлагает заключение долгосрочных отношений при поставках импортных электронных компонентов на взаимовыгодных условиях!

Наши преимущества:

- Поставка оригинальных импортных электронных компонентов напрямую с производств Америки, Европы и Азии, а так же с крупнейших складов мира;
- Широкая линейка поставок активных и пассивных импортных электронных компонентов (более 30 млн. наименований);
- Поставка сложных, дефицитных, либо снятых с производства позиций;
- Оперативные сроки поставки под заказ (от 5 рабочих дней);
- Экспресс доставка в любую точку России;
- Помощь Конструкторского Отдела и консультации квалифицированных инженеров;
- Техническая поддержка проекта, помощь в подборе аналогов, поставка прототипов;
- Поставка электронных компонентов под контролем ВП;
- Система менеджмента качества сертифицирована по Международному стандарту ISO 9001;
- При необходимости вся продукция военного и аэрокосмического назначения проходит испытания и сертификацию в лаборатории (по согласованию с заказчиком);
- Поставка специализированных компонентов военного и аэрокосмического уровня качества (Xilinx, Altera, Analog Devices, Intersil, Interpoint, Microsemi, Actel, Aeroflex, Peregrine, VPT, Syfer, Eurofarad, Texas Instruments, MS Kennedy, Miteq, Cobham, E2V, MA-COM, Hittite, Mini-Circuits, General Dynamics и др.);

Компания «Океан Электроники» является официальным дистрибьютором и эксклюзивным представителем в России одного из крупнейших производителей разъемов военного и аэрокосмического назначения **«JONHON»**, а так же официальным дистрибьютором и эксклюзивным представителем в России производителя высокотехнологичных и надежных решений для передачи СВЧ сигналов **«FORSTAR»**.

AVIC JONHON

**«JONHON»** (основан в 1970 г.)

Разъемы специального, военного и аэрокосмического назначения:

(Применяются в военной, авиационной, аэрокосмической, морской, железнодорожной, горно- и нефтедобывающей отраслях промышленности)

**«FORSTAR»** (основан в 1998 г.)

ВЧ соединители, коаксиальные кабели, кабельные сборки и микроволновые компоненты:

(Применяются в телекоммуникациях гражданского и специального назначения, в средствах связи, РЛС, а так же военной, авиационной и аэрокосмической отраслях промышленности).

FORSTAR®

Телефон: 8 (812) 309-75-97 (многоканальный)
Факс: 8 (812) 320-03-32
Электронная почта: ocean@oceanchips.ru
Web: http://oceanchips.ru/
Адрес: 198099, г. Санкт-Петербург, ул. Калинина, д. 2, корп. 4, лит. А