

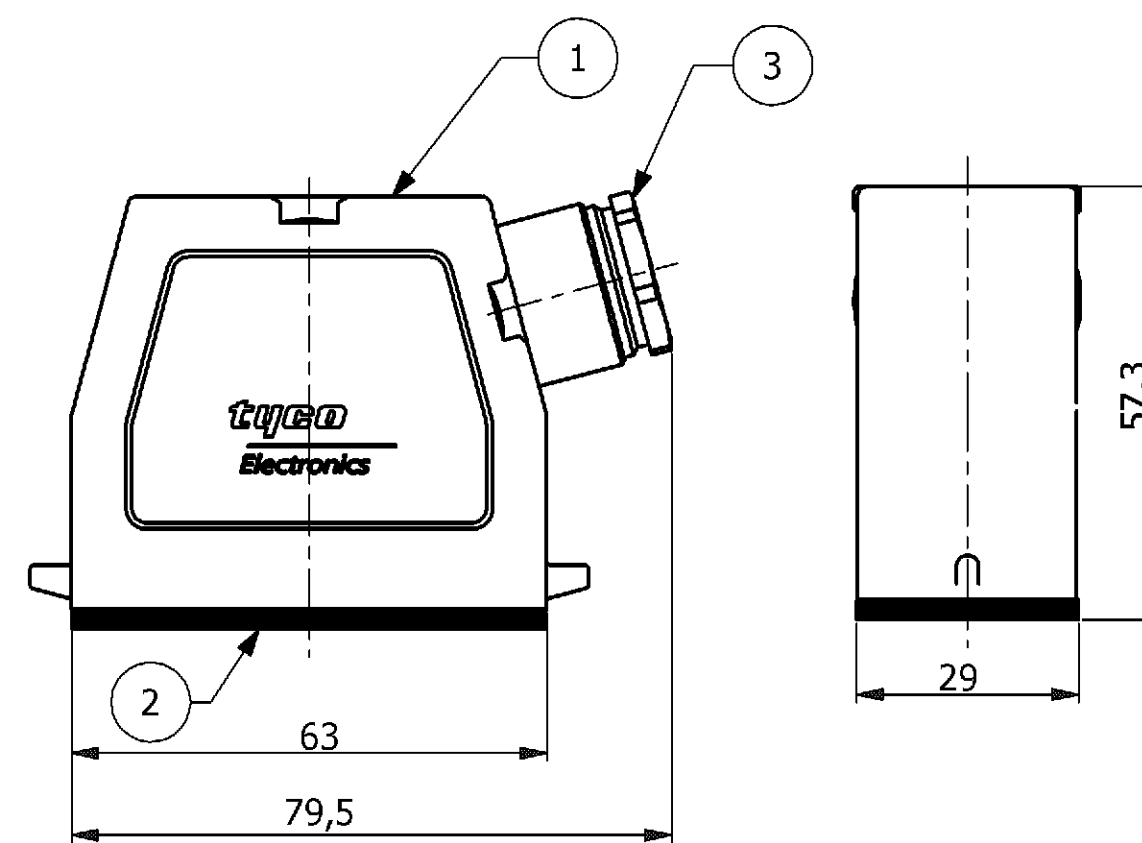


- 1 PACKAGING QUANTITY: 5 PIECES PER BOX
- 2 MATERIAL: HOUSING: ALUMINIUM DIECASTING ALLOY
SEALS : NEOPRENE
- 3 SURFACE:POWDER VARNISH GREY
ALUMINIUM OXIDE + VARNISH BLACK
- 4 VARNISH ON THE INSIDE NOT NECESSARY
- 5 OBSOLETE PARTS: OBSOLETE CIS STREAMLINING
PER D.RENAUD/D.SINISI

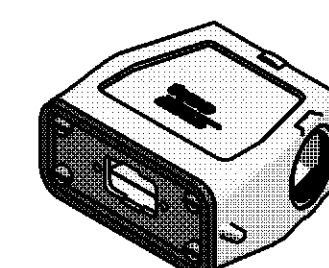

PN: ~~0-2, 0-5 & 0-8~~ as shown 

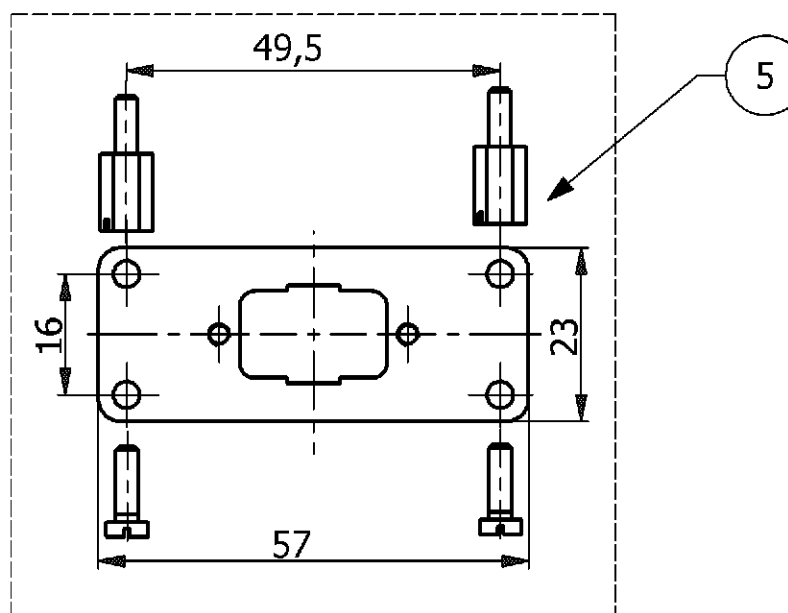

PN: 0-3, ~~0-6~~ & 0-9

OBSOLETE		OBSOLETE		OBSOLETE		2		3		3				
1	1	1	-	-	-	-	-	Mounting Plate, 1x25	St2K40GBK	Zinc Plated	Blue	7	Packed Separately in PE bag	
-	-	-	1	1	1	-	-	Mounting Plate, 1x15	St2K40GBK	Zinc Plated	Blue	5	Packed Separately in PE bag	
-	-	-	-	-	-	1	1	Mounting Plate, 1x9	St2K40GBK	Zinc Plated	Blue	5	Packed Separately in PE bag	
-	-	1	-	-	1	-	-	Cable Gland Pg13,5	Brass	Nickel Plated	-	4	-	
-	1	-	-	1	-	-	1	Adaptor Round Pg13,5	Brass	Nickel Plated	-	3	-	
1	1	1	1	1	1	1	1	Profile Seal	Neoprene	-	Black	2	-	
1	1	1	1	1	1	1	1	Hood, HA.10,Pg13,5	Aluminium	-	Grey	1	-	
0-9	0-8	0-7	0-6	0-5	0-4	0-3	0-2	0-1	DESCRIPTION	MATERIAL	SURFACE	COLOR	ITEM	REMARKS
ORDERING TEXT														
HA.10.SM-STS.1.13,5 AM 1x9														
HA.10.SM-STS.1.13,5.Z/AM 1x9														
HA.10.SM-STS.1.13,5.G/AM 1x9														
HA.10.SM-STS.1.13,5 AM 1x15														
HA.10.SM-STS.1.13,5.Z/AM 1x15														
HA.10.SM-STS.1.13,5.G/AM 1x15														
HA.10.SM-STS.1.13,5 AM 1x25														
HA.10.SM-STS.1.13,5.Z/AM 1x25														
HA.10.SM-STS.1.13,5.G/AM 1x25														
THIS DRAWING IS A CONTROLLED DOCUMENT FOR AMP INCORPORATED. IT IS SUBJECT TO CHANGE AND THE CONTROLLING ENGINEERING ORGANIZATION SHOULD BE CONTACTED FOR THE LATEST REVISION. OTHER TECHNICAL DOCUMENTS AND DRAWINGS INCORPORATED INTO THIS LIST, SHALL BE THE RESPONSIBILITY OF THE USER. FÜR JEDE WECHSELNDE ZÄHLEINHEIT SOLLTE DIE VERWENDETE ZÄHLEINHEIT DEN JEWELIGEN LETZTGÜLTIGEN ÄNDERUNGSSTAND ERFAHREN SIE AUF ANFRAGE.														
DIMENSIONS: DIMENSIONEN: mm		TOLERANCES UNLESS OTHERWISE SPECIFIED: ALLGEMEINTOLERANZEN n. ISO 8015 - n. ISO 2768 - n. DIN 16901- m H E 140 0 PLC 1 PLC 2 PLC 3 PLC ANGLES / WINKEL #		DWN R. SRINIVAS 3/3/2006		CHK R. SRINIVAS 3/3/2006		APVD T. SCHNURPFIL 3/3/2006		NAME HOOD HA.10.STS.1.13,5/AM1X9/1X15/1X25		TYCO / Electronics AMP GmbH D - 53819 Neunkirchen, Germany		
				APPLICATION SPEC. VERARBEITUNGSSPEZ.		SIZE A2		CAGE CODE 00779		DRAWING NO. ZEICHNUNGS-NR. 1107100		RESTRICTED TO NUR FÜR		
MATERIAL 2		FINISH / OBERFLÄCHE / FARBE 3		WEIGHT GEWICHT		CUSTOMER DRAWING / KUNDENZEICHNUNG		SCALE MASSSTAB 1:1		SHEET BLATT 1		OF VON 1		
												REV. B2		

Компания «Океан Электроники» предлагает заключение долгосрочных отношений при поставках импортных электронных компонентов на взаимовыгодных условиях!

Наши преимущества:

- Поставка оригинальных импортных электронных компонентов напрямую с производств Америки, Европы и Азии, а так же с крупнейших складов мира;
- Широкая линейка поставок активных и пассивных импортных электронных компонентов (более 30 млн. наименований);
- Поставка сложных, дефицитных, либо снятых с производства позиций;
- Оперативные сроки поставки под заказ (от 5 рабочих дней);
- Экспресс доставка в любую точку России;
- Помощь Конструкторского Отдела и консультации квалифицированных инженеров;
- Техническая поддержка проекта, помощь в подборе аналогов, поставка прототипов;
- Поставка электронных компонентов под контролем ВП;
- Система менеджмента качества сертифицирована по Международному стандарту ISO 9001;
- При необходимости вся продукция военного и аэрокосмического назначения проходит испытания и сертификацию в лаборатории (по согласованию с заказчиком);
- Поставка специализированных компонентов военного и аэрокосмического уровня качества (Xilinx, Altera, Analog Devices, Intersil, Interpoint, Microsemi, Actel, Aeroflex, Peregrine, VPT, Syfer, Eurofarad, Texas Instruments, MS Kennedy, Miteq, Cobham, E2V, MA-COM, Hittite, Mini-Circuits, General Dynamics и др.);

Компания «Океан Электроники» является официальным дистрибьютором и эксклюзивным представителем в России одного из крупнейших производителей разъемов военного и аэрокосмического назначения «JONHON», а так же официальным дистрибьютором и эксклюзивным представителем в России производителя высокотехнологичных и надежных решений для передачи СВЧ сигналов «FORSTAR».



JONHON

«JONHON» (основан в 1970 г.)

Разъемы специального, военного и аэрокосмического назначения:

(Применяются в военной, авиационной, аэрокосмической, морской, железнодорожной, горно- и нефтедобывающей отраслях промышленности)

«FORSTAR» (основан в 1998 г.)

ВЧ соединители, коаксиальные кабели,
кабельные сборки и микроволновые компоненты:

(Применяются в телекоммуникациях гражданского и специального назначения, в средствах связи, РЛС, а так же военной, авиационной и аэрокосмической отраслях промышленности).



Телефон: 8 (812) 309-75-97 (многоканальный)

Факс: 8 (812) 320-03-32

Электронная почта: ocean@oceanchips.ru

Web: <http://oceanchips.ru/>

Адрес: 198099, г. Санкт-Петербург, ул. Калинина, д. 2, корп. 4, лит. А