DO NOT SCALE
DIMENSIONS IN mm

METRIC

THIRD ANGLE PROJECTION

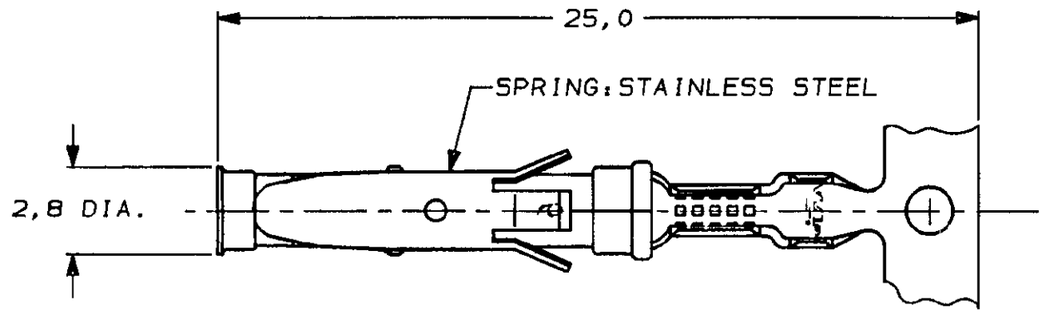

STRIP

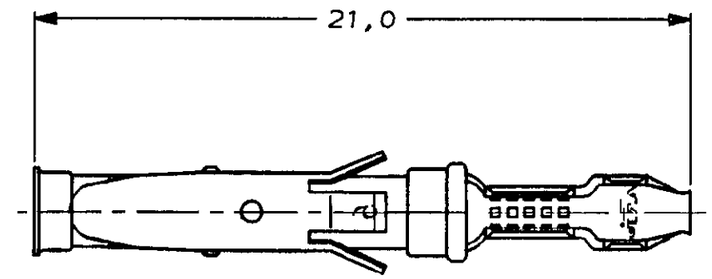

LOOSE-PIECE

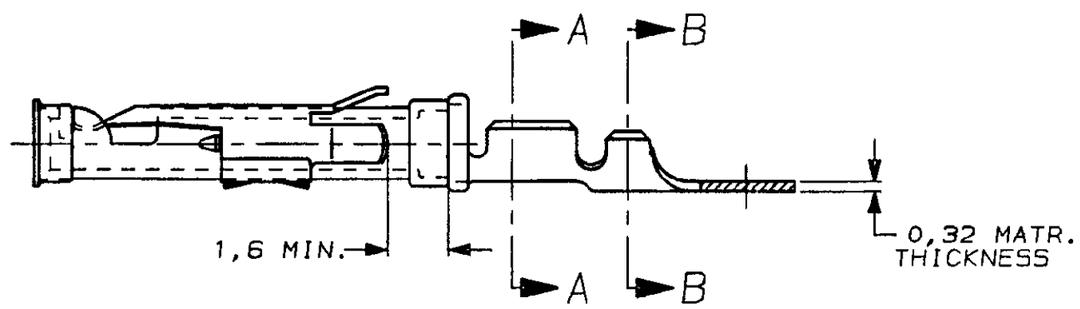

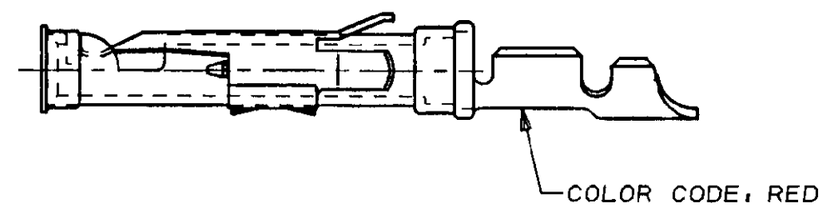

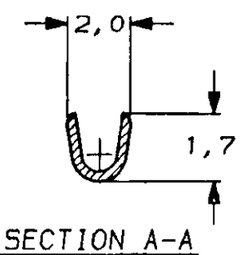

SECTION A-A

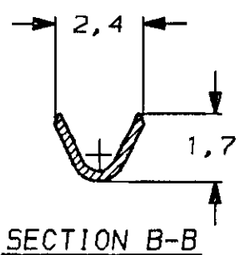

SECTION B-B

WIRE RANGE :	0,12-0,20 mm²	(26-24 AWG)
INSUL. RANGE :	0,9 -1,4 mm	(.035-.055)

DIRECTION OFF TOP OF REEL

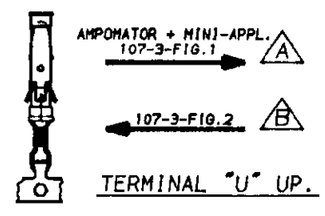

TERMINAL "U" UP.

PARTNUMBER	DIRECTION OF REEL	LOOSE-PIECE	MATERIAL	PLATING
1-163091-3	A	~~5 1-163092-3~~	BRASS	EL.TIN 31 20
~~1-163091-2~~ 4	A	1-163092-2	BRASS	BR. TIN/LEAD 30
1-163091-1	A		BRASS	ECON.GOLD 21
1-163091-0	B	1-163092-0	BRASS	ECON.GOLD 21
163091-9	A		BRASS	EL.TIN 20
163091-8	A		BRASS	SEL.GOLD 22
4 ~~163091-2~~ 1	B	163092-2	BRASS	SEL.GOLD 22
163091-1 1	B	163092-1	BRASS	EL.TIN 20

NOTES :

1. U.L.RECONIZED UNDER FILE E28476 VOL.VI SEC.I .
2. FOR CRIMPDETAILS SEE AMP-SPEC. 114-19.000 .
3. MEETS PRODUCTSPECIFICATION 108-10042.
4. **OBSOLETE PARTS: OBSOLETE CIS STREAMLINING PER D.RENAUD/D.SINISI**
5. **OBSOLETE**

NOTES	MATERIAL	THICKNESS	AREA
20	TIN	2,0 µm	ALL OVER
21	NICKEL GOLD TIN/LEAD	0,8 µm	ALL OVER CONTACT AREA BARREL
22	NICKEL GOLD GOLD	0,8 µm	ALL OVER CONTACT AREA ALL OVER
23	NICKEL GOLD GOLD	1,2 µm	ALL OVER CONTACT AREA ALL OVER
27	NICKEL SILVER TIN/LEAD	2,5 µm	ALL OVER CONTACT AREA BARREL
28	SILVER	0,5 µm	ALL OVER
29	SILVER	2,5 µm	ALL OVER
30	NICKEL TIN/LEAD	1,27µm 1,27µm	ALL OVER ALL OVER
31	LUBRICATED		

LTR.	REVISION RECORD	DR.	CHK.	DATE
Y2	REVISED PER ECO-11-005140	RK	HMR	31MAR11

DR.: L.V.D.HEIJDEN. DATE: 19-08-87
CHK.: P.V.D.HAGEN. DATE: 20-08-87
APP.: L.V.SOEST DATE: 20-08-87

CUSTOMER DRAWING
FOR REFERENCE ONLY WILL NOT BE UPDATED

THIS DRAWING IS UNPUBLISHED
~~RELEASED FOR PUBLICATION ,19~~

TE Connectivity

NAME
SOCKET TYPE III CONTACT
SIZE 16.

DWG. No. C-163091 | REV.LTR. Y2 | SHEET 1 OF 1 | A3

OCEAN CHIPS
Океан Электроники
Поставка электронных компонентов

Компания «Океан Электроники» предлагает заключение долгосрочных отношений при поставках импортных электронных компонентов на взаимовыгодных условиях!

Наши преимущества:

- Поставка оригинальных импортных электронных компонентов напрямую с производств Америки, Европы и Азии, а так же с крупнейших складов мира;
- Широкая линейка поставок активных и пассивных импортных электронных компонентов (более 30 млн. наименований);
- Поставка сложных, дефицитных, либо снятых с производства позиций;
- Оперативные сроки поставки под заказ (от 5 рабочих дней);
- Экспресс доставка в любую точку России;
- Помощь Конструкторского Отдела и консультации квалифицированных инженеров;
- Техническая поддержка проекта, помощь в подборе аналогов, поставка прототипов;
- Поставка электронных компонентов под контролем ВП;
- Система менеджмента качества сертифицирована по Международному стандарту ISO 9001;
- При необходимости вся продукция военного и аэрокосмического назначения проходит испытания и сертификацию в лаборатории (по согласованию с заказчиком);
- Поставка специализированных компонентов военного и аэрокосмического уровня качества (Xilinx, Altera, Analog Devices, Intersil, Interpoint, Microsemi, Actel, Aeroflex, Peregrine, VPT, Syfer, Eurofarad, Texas Instruments, MS Kennedy, Miteq, Cobham, E2V, MA-COM, Hittite, Mini-Circuits, General Dynamics и др.);

Компания «Океан Электроники» является официальным дистрибьютором и эксклюзивным представителем в России одного из крупнейших производителей разъемов военного и аэрокосмического назначения **«JONHON»**, а так же официальным дистрибьютором и эксклюзивным представителем в России производителя высокотехнологичных и надежных решений для передачи СВЧ сигналов **«FORSTAR»**.

AVIC JONHON

«JONHON» (основан в 1970 г.)

Разъемы специального, военного и аэрокосмического назначения:

(Применяются в военной, авиационной, аэрокосмической, морской, железнодорожной, горно- и нефтедобывающей отраслях промышленности)

«FORSTAR» (основан в 1998 г.)

ВЧ соединители, коаксиальные кабели, кабельные сборки и микроволновые компоненты:

(Применяются в телекоммуникациях гражданского и специального назначения, в средствах связи, РЛС, а так же военной, авиационной и аэрокосмической отраслях промышленности).

FORSTAR®

Телефон: 8 (812) 309-75-97 (многоканальный)
Факс: 8 (812) 320-03-32
Электронная почта: ocean@oceanchips.ru
Web: http://oceanchips.ru/
Адрес: 198099, г. Санкт-Петербург, ул. Калинина, д. 2, корп. 4, лит. А